


Inwentaryzacja prac wykonanych na ul. Orlej w Zamościu w roku 2025r.

1. Mapa z inwentaryzacji powykonawczej chodnika z kostki betonowej przy ulicy Orlej w Zamościu
2. Mapa z inwentaryzacji infrastruktury kablowej w Orlej – Powykonawcza inwentaryzacja przyłącza energetycznego

W związku z robotami budowlanymi wykonanymi w 2025 r., wykazanymi na załączonej mapie z inwentaryzacji powykonawczej chodnika z kostki betonowej przy ul. Orlej w Zamość, Wykonawca zobowiązany jest do dokonania wymiany istniejącej nawierzchni z kostki betonowej na nawierzchnię z kostki integracyjnej w obrębie drogi dla pieszych (chodnik wykonany przy II LO), w rejonie projektowanego przejścia dla pieszych.

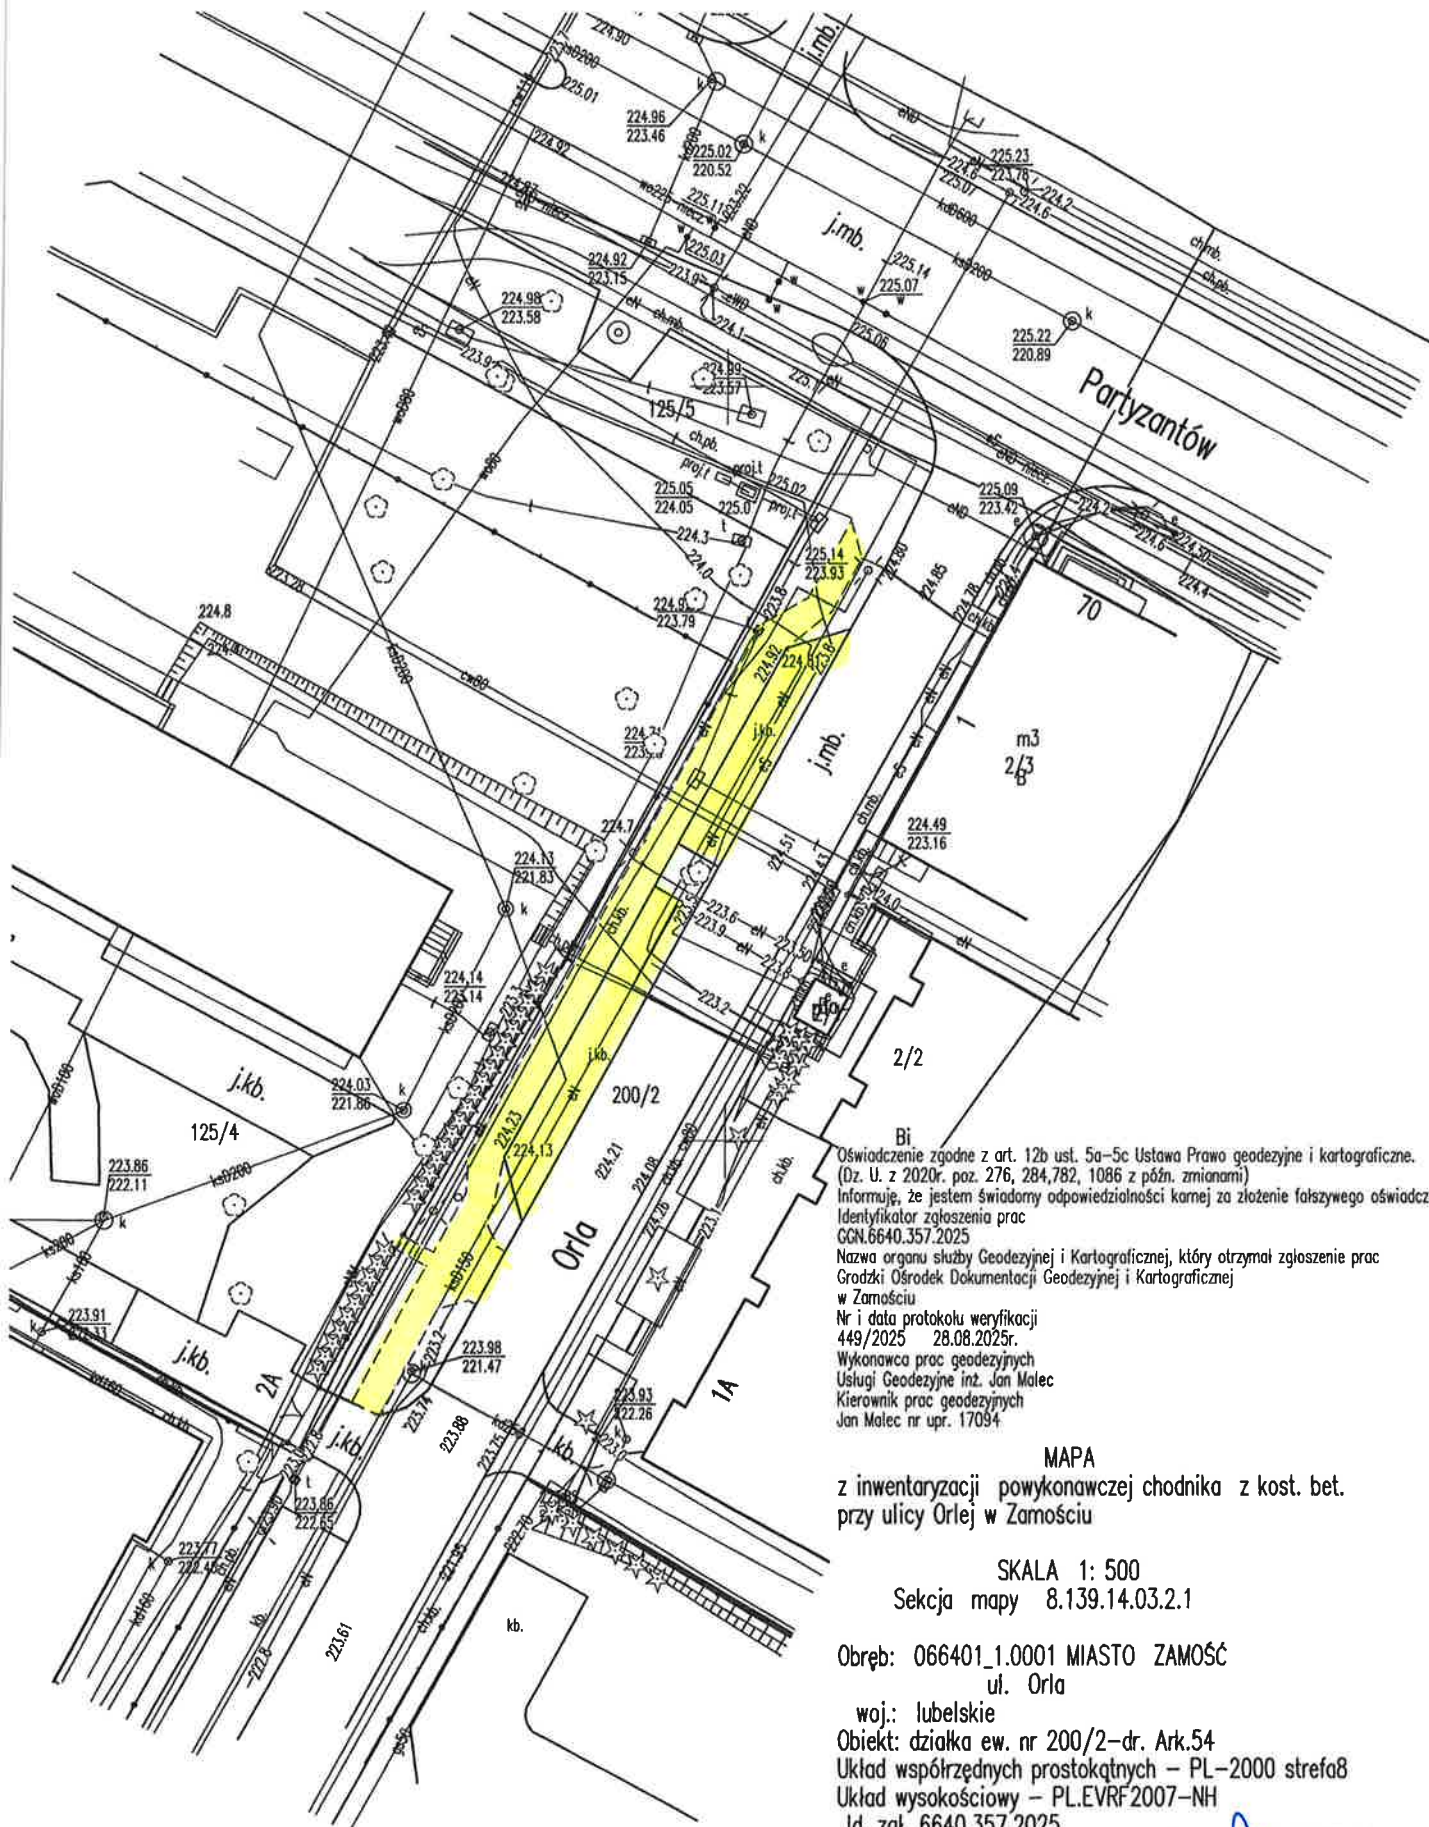

Oświadczenie zgodne z art. 12b ust. 5a-5c Ustawa Prawo geodezyjne i kartograficzne.  
(Dz. U. z 2020r. poz. 276, 284, 782, 1086 z późn. zmianami)  
Informuję, że jestem świadomy odpowiedzialności karnej za złożenie fałszywego oświadczenia.  
Identyfikator zgłoszenia prac  
GGN.6640.357.2025  
Nazwa organu służby Geodezyjnej i Kartograficznej, który otrzymał zgłoszenie prac  
Grodzki Ośrodek Dokumentacji Geodezyjnej i Kartograficznej  
w Zamościu  
Nr i data protokołu weryfikacji  
449/2025 28.08.2025r.  
Wykonawca prac geodezyjnych  
Usługi Geodezyjne inż. Jan Małec  
Kierownik prac geodezyjnych  
Jan Małec nr upr. 17094

MAPA  
z inwentaryzacji powykonawczej chodnika z kost. bet.  
przy ulicy Orlej w Zamościu

SKALA 1: 500  
Sekcja mapy 8.139.14.03.2.1

Obręb: 066401\_1.0001 MIASTO ZAMOŚĆ  
ul. Orla

woj.: lubelskie  
Obiekt: działka ew. nr 200/2-dr. Ark.54  
Układ współrzędnych prostokątnych - PL-2000 strefa8  
Układ wysokościowy - PL-EVRF2007-NH  
Id. zgł. 6640.357.2025

Wykonał:

GEODETA  
inż. Jan Małec  
upr. geod. 17094

USŁUGI GEODEZYJNE  
inż. Jan Małec  
upr. geod. 17094

22-400 Zamość, ul. Przemysłowa 4/150  
NIP 9220007351 REGON 950143250





POWYKONAWCZA INWENTARYZACJA PRZYŁĄCZA ENERGETYCZNEGO		
Oznaczenie kancelaryjne zgłoszenia pracy geodezyjnej		GGN.6640.467.2025
Jednostka ewidencyjna	identyfikator	066401_1
	nazwa	Miasto Zamość
Obręb ewidencyjny	identyfikator	0001
	nazwa	Miasto Zamość
Skala mapy		1:500
Godło mapy		8.139.14.03.2.1
Id działki		066401_1.0001.AR_54.125/5
Nr ks. robót		190/2025
Nazwa układu współrzędnych	prostokątnych płaskich	2000/8
	wysokości	PL-EVRF2007-NH
Data		28/08/2025r.

Centrum Usług Geodezyjnych  
**X-GEO**  
Wojciech Łasocha, Łukasz Łyś s.c.  
ul. Lwowska 41 p. 35, 22-600 Tomaszów Lub.  
kom. 504 064 450, 508 316 920  
NIP: 9212041965, REGON 387600416

**GEODETA**  
**inż. Łukasz Łyś**  
.....  
Imię i nazwisko wykonawcy  
oraz podpis osoby reprezentującej  
wykonawcę

**GEODETA**  
**Bogdan Łasocha**  
upr. geod. MGPIB nr 14751  
.....  
Imię i nazwisko, nr uprawnień  
oraz podpis geodety uprawnionego/  
kierownika prac

Oświadczam, że niniejszy dokument został opracowany w wyniku prac geodezyjnych i kartograficznych, których rezultaty zawiera operat pozytywnie zweryfikowany. Jednocześnie informuję że jestem świadomy odpowiedzialności karnej za złożenie fałszywego oświadczenia.

Identyfikator zgłoszenia prac geodezyjnych	GGN.6640.467.2025
Organ służby geodezyjnej, który otrzymał zgłoszenie	Prezydent Miasta Zamość
Wykonawca prac geodezyjnych	Centrum Usług Geodezyjnych X-GEO Wojciech Łasocha Łukasz Łyś s.c.
Nr oraz data sporządzenia dokumentu zawierającego wyniki pozytywnej weryfikacji	Protokół nr 489/2025 Z dnia 12/09/2025r.
Identyfikator ewidencyjny materiału zasobu oraz data wpisania operatu technicznego do ewidencji zasobu	Operat nr P.0664.2025.489 Data przyjęcia 12/09/2025
Imię i nazwisko oraz numer uprawnień zawodowych kierownika prac	Bogdan Łasocha nr uprawnień 14751

**GEODETA**  
**inż. Łukasz Łyś**